



Схема расположения замоноличиваемых и вновь устраиваемых отверстий в монолитных стенах подвала

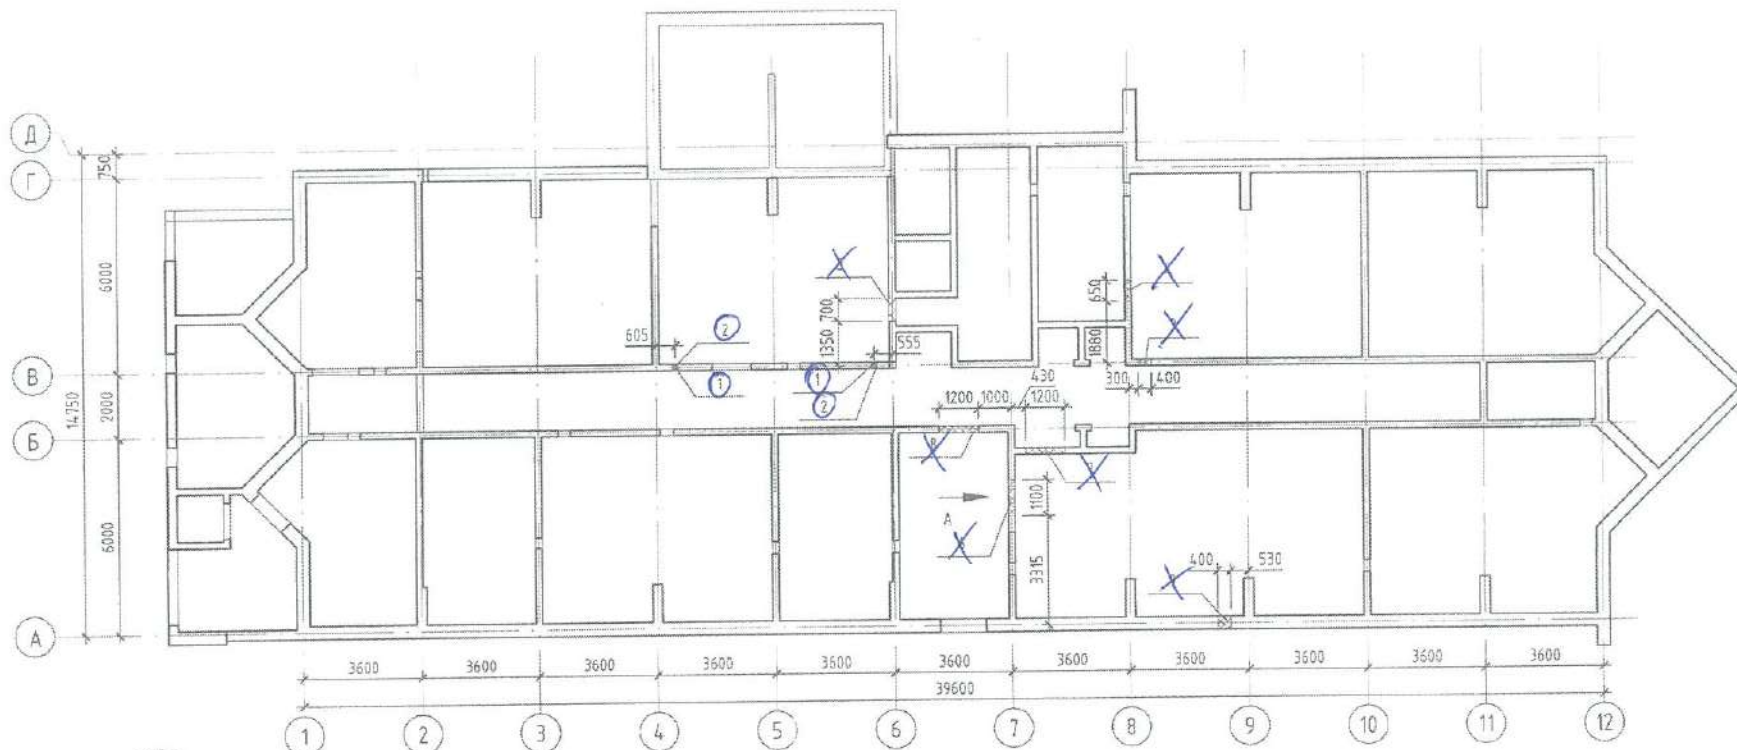

Условные обозначения:  
 [Symbol] - замоноличиваемое отверстие  
 [Symbol] - отверстие устраиваемое по месту

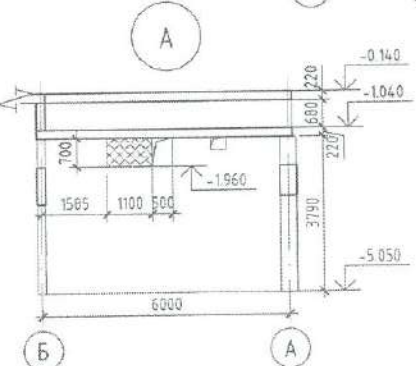

Ведомость замоноличиваемых отверстий

Поз.	Размеры, мм	Отм. низа отверстия	Назначение отверстия	Кол.	Примечания
3	400x400(н)	-4.800	ОВ	1	
4	650x500(н)	-2.600	ОВ	1	
5	700x1095(н)	-2.350	ОВ	1	
6	1100x700(н)	-1.960	ОВ	1	
7	1200x600(н)	-1.950	ОВ	1	
8	1200x700(н)	-1.960	ОВ	1	
9	400x200(н)	-1.550	ОВ	1	


Ведомость вновь устраиваемых отверстий


 
Поз.	Размеры, мм	Отм. низа отверстия	Назначение отверстия	Кол.	Примечания
1	∅ 180 X	-4.500	ОВ	2	✓
2	∅ 180 X	-3.050	ОВ	2	✓

1. Вновь устраиваемые отверстия выполнять установкой алмазного бурения.
2. Узел замоноличивания отверстия в стене см.л. 157.
3. Спецификацию на замоноличиваемые отверстия см.л. 157.
4. Данный лист смотреть совместно с л.2.

					2025	6906-01 - КЖ.1			
					Кемеровская область - Кузбасс, Таштагольский район, пгт. Шерегаш, жилой район "Шория", Жилой дом №6 со встроенно-пристроенной подземной автостоянкой (I этаж) Жилой дом №9 (II этаж)				
Изм.	Кол.уч.	Лист	№ док.	Подп.	Дата	Жилой дом №6 со встроенно-пристроенной подземной автостоянкой (I этаж)			
Разраб.	Волкова				24.03	Стадия	Лист	Листов	
Пров.	Дралов					P	154		
Рук.гр.	Ганзоб					ООО ПИ "Кузбассгорпроект"			
Гл. спец.	Захарова					Схема расположения замоноличиваемых и вновь устраиваемых отверстий в монолитных стенах подвала			
Инженр.	Криболобов					Формат А3А			

Схема расположения замоноличиваемых и вновь устраиваемых отверстий в монолитных стенах 1-го этажа

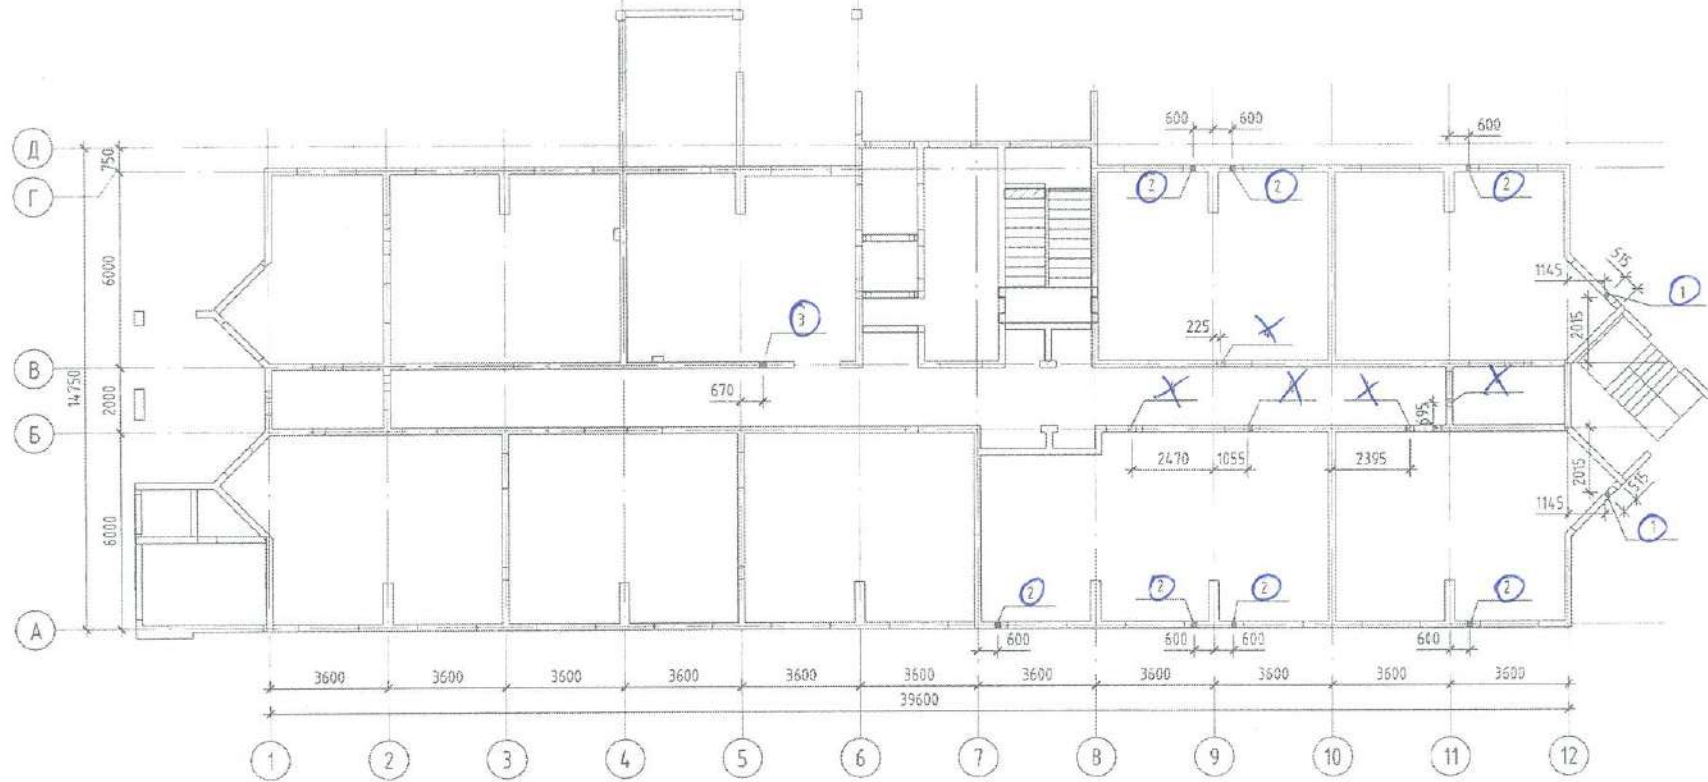

Условные обозначения:  
 - замоноличиваемое отверстие  
 - отверстие устраиваемое по месту

1. Вновь устраиваемые отверстия выполнять установкой алмазного бурения.
2. Узел замоноличивания отверстия в стене см. л. 157.
3. Спецификацию на замоноличиваемые отверстия см. л. 157.
4. Данный лист смотреть совместно с л. 47.

Согласовано  
 Взам. зав. №  
 Подп. и дата  
 Инв. № подл.

Ведомость вновь устраиваемых отверстий


Поз.	Размеры, мм	Отк. нива отверстия	Назначение отверстия	Кол.	Примечание
1	∅ 150 <i>132</i>	-0.600	ОВ	2 ✓	КИБ
2	∅ 150 <i>132</i>	-2.200	ОВ	7 ✓	КИБ
3	220x260(н)	+2.720	ОВ	1 ✓	

~~Ведомость замоноличиваемых отверстий~~

Поз.	Размеры, мм	Отк. нива отверстия	Назначение отверстия	Кол.	Примечание
4	296x250(н)	+2.730	ОВ	5	

				2025	6906-01 - КЖ.1		
Ил.	Жалуч.	Лист	№ док.	Подп.	Дата	Кемеровская область - Кузбасс, Таштагольский район, п.т. Шереметь, жилой район "Шория". Жилой дом №6 со встроенно-пристроенной подземной автостоянкой (I этап) Жилой Дом №9 (II этап)	
Разраб.	Волкова	23,04				Жилой дом №6 со встроенно-пристроенной подземной автостоянкой (I этап)	Стация
Прод.	Дралов	23,04					Лист
Руч. кер.	Гаязов	18.02					Листов
Гл. спец.	Захарова					Схема расположения замоноличиваемых и вновь устраиваемых отверстий в монолитных стенах 1-го этажа	000 ПИ
Инж.пр.	Кривошолов						"Кузбассгорпроект"

Схема расположения замоноличиваемых и вновь устраиваемых отверстий в монолитных стенах с 2-го по 12-й этаж

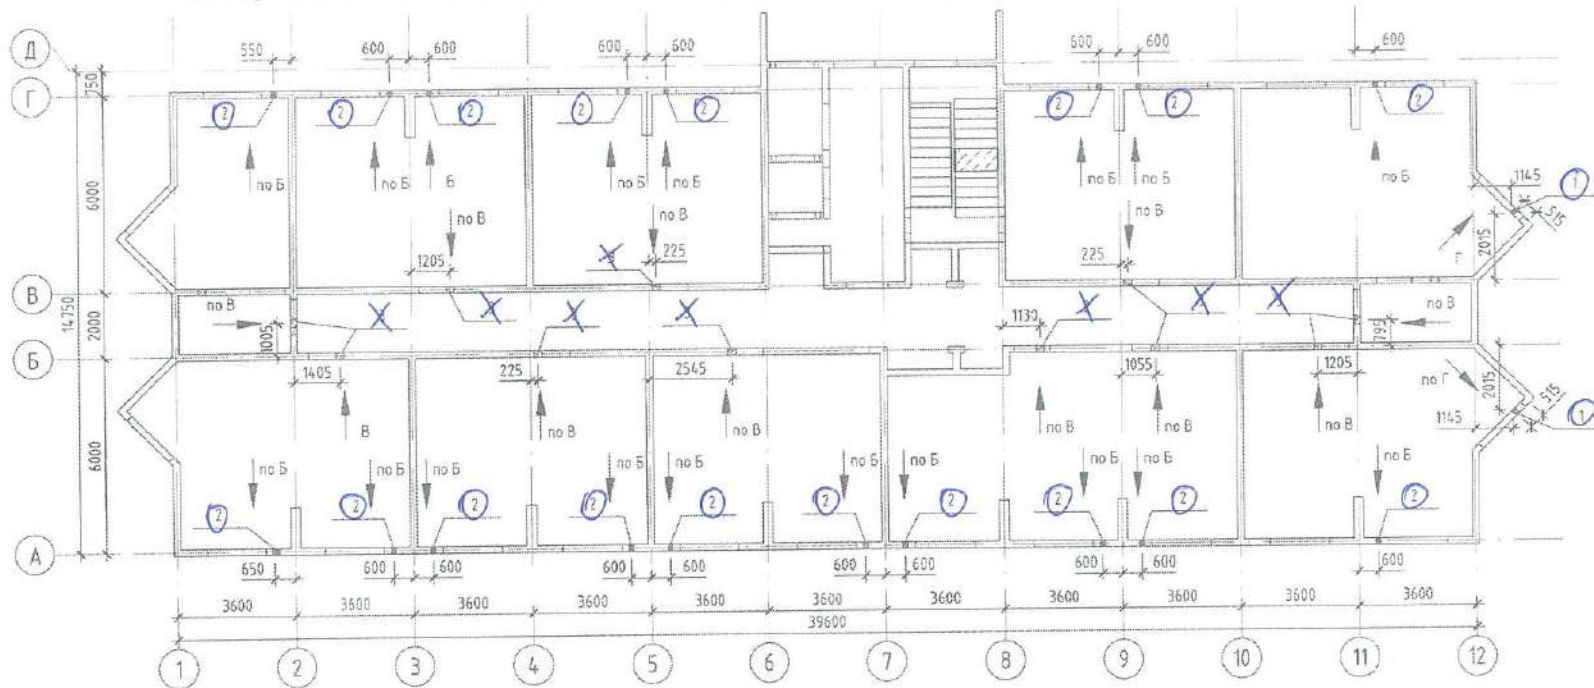


Ведомость вновь устраиваемых отверстий

Поз.	Размеры, мм	Назначение отверстия	Кол.	Примечание
1	∅ 150 <sup>132</sup>	ОВ	2	КИБ 24
2	∅ 150 <sup>132</sup>	ОВ	18	КИБ 216

~~Ведомость замоноличиваемых отверстий~~

Поз.	Размеры, мм	Назначение отверстия	Кол.	Примечание
3	250x250(м)	ОВ	11	

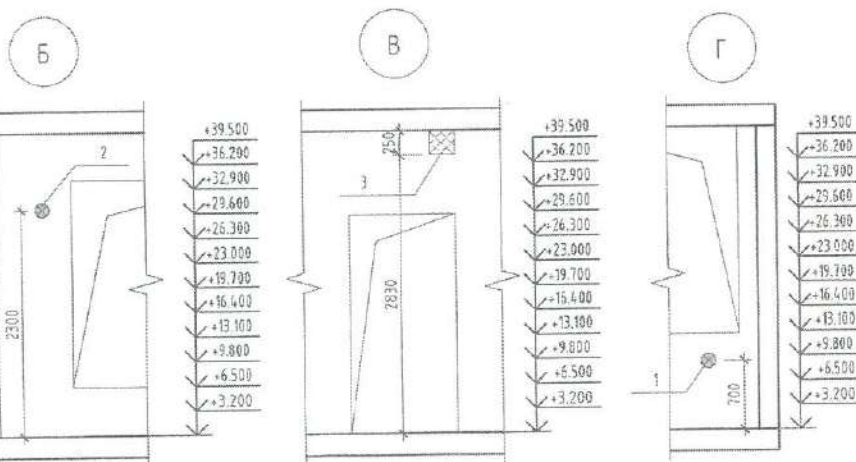

1. Вновь устраиваемое отверстие выполнять установкой алмазного бурения
2. Узел замоноличивания отверстия в стене см.л. 157
3. Спецификация на замоноличиваемые отверстия см.л. 157.
4. Данный лист смотреть совместно с л.77
5. **Ведомости даны на отверстия одного этажа, всего этажей - 12**


Условные обозначения:

- замоноличиваемое отверстие  
 - отверстие устраиваемое по месту

Согласовано	
Взам. инв. №	
Подп. и дата	
Инв. № подл.	

		2025	6906-01 - КЖ.1	
Ил.	№	Изм.	№ док.	Дата
	Нев.	238-25		2002
Кемеровская область - Кузбасс, Таштагольский район, пгп. Шерешев, жилой район "Шория". Жилой дом №6 со встроенно-пристроенной подземной автостоянкой (I этап) Жилой дом №9 (II этап)				
Разраб.	Воякова	Проб.	Драбов	Жилой дом №6 со встроенно-пристроенной подземной автостоянкой (I этап)
Рук.гр.	Галаев	Гл. спец.	Захарова	Р
Н.контр.	Криболопов	Схема расположения замоноличиваемых и вновь устраиваемых отверстий в монолитных стенах с 2-го по 12-й этаж		Лист 156
				Листов
				000 ПИ "Кузбассгорпроект"

Схема расположения вночь устраиваемых отверстий в монолитных стенах 14-го этажа

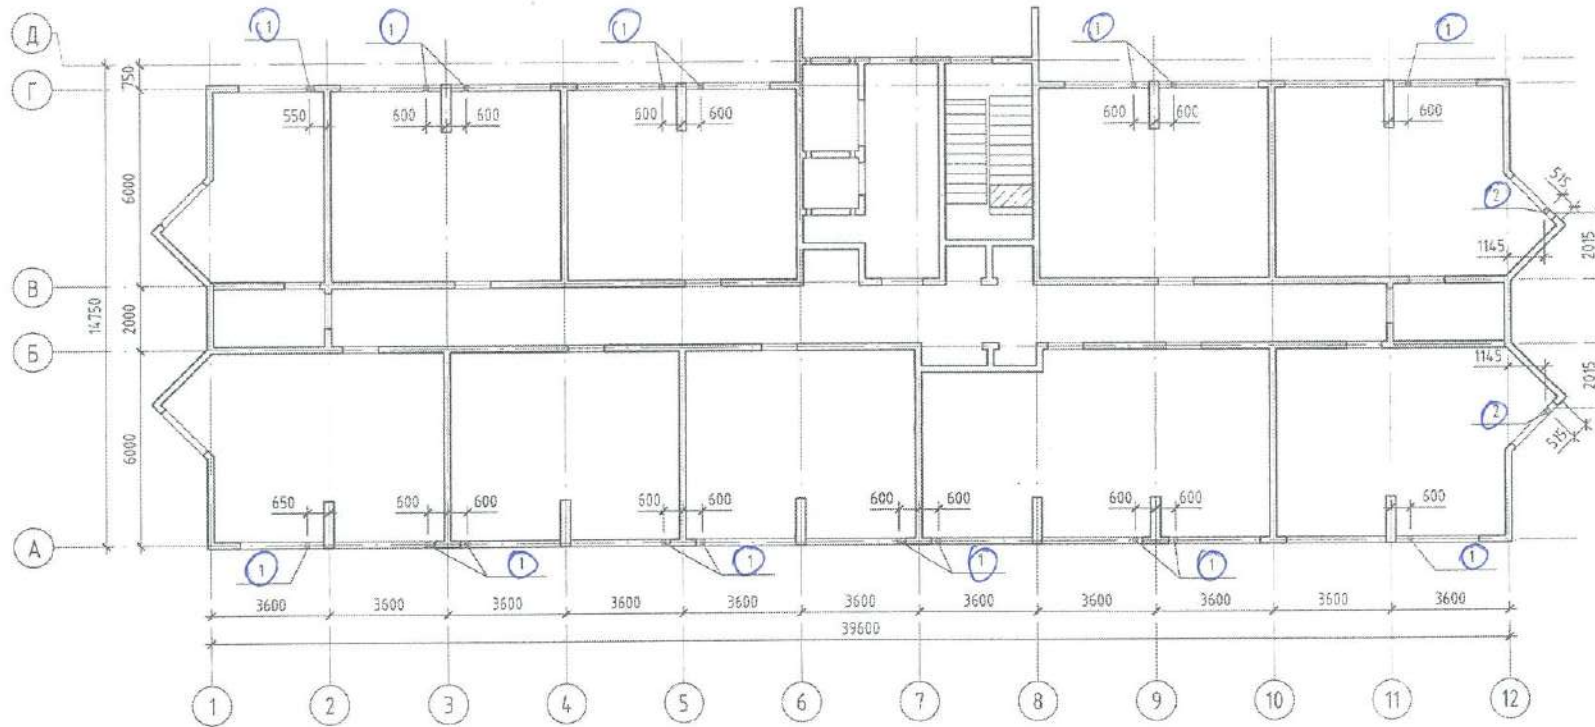

Ведомость вночь устраиваемых отверстий

Поз.	Размеры, мм	Отм. низа отверстия	Назначение отверстия	Кол.	Примечание
1	∅ 150 <i>132</i>	+49.200	ОВ	16 <input checked="" type="checkbox"/>	КИБ
2	∅ 150 <i>132</i>	+49.600	ОВ	2 <input checked="" type="checkbox"/>	КИБ

1. Вночь устраиваемые отверстия выполнять установкой алмазного бурения.
2. Данный лист смотреть совместно с л.102.

				2025	6906-01 - КЖ.1
11	-	Над	230-25	<i>440</i>	Кемеровская область - Кузбасс, Таштагольский район, п/т. Шерегеш, жилой район "Шория", Жилой дом №6 со встроенно-пристроенной подземной автостоянкой (I этап) Жилой дом №9 (II этап)
Изм.	Жолуч	Лист	№ док.	Подп.	Дата
Разраб.	Волкова			<i>2021</i>	
Проед	Дралов				
Рук. гр.	Гаязов				
Гл. спец.	Захарова				
Инженр.	Криволапов				
					Жилой дом №6 со встроенно-пристроенной подземной автостоянкой (I этап)
					Схема расположения вночь устраиваемых отверстий в монолитных стенах 14-го этажа
					Лист
					159
					Листов
					000 ПИ
					"Кузбассгорпроект"

Схема расположения отверстия по месту в осях 7-8/В


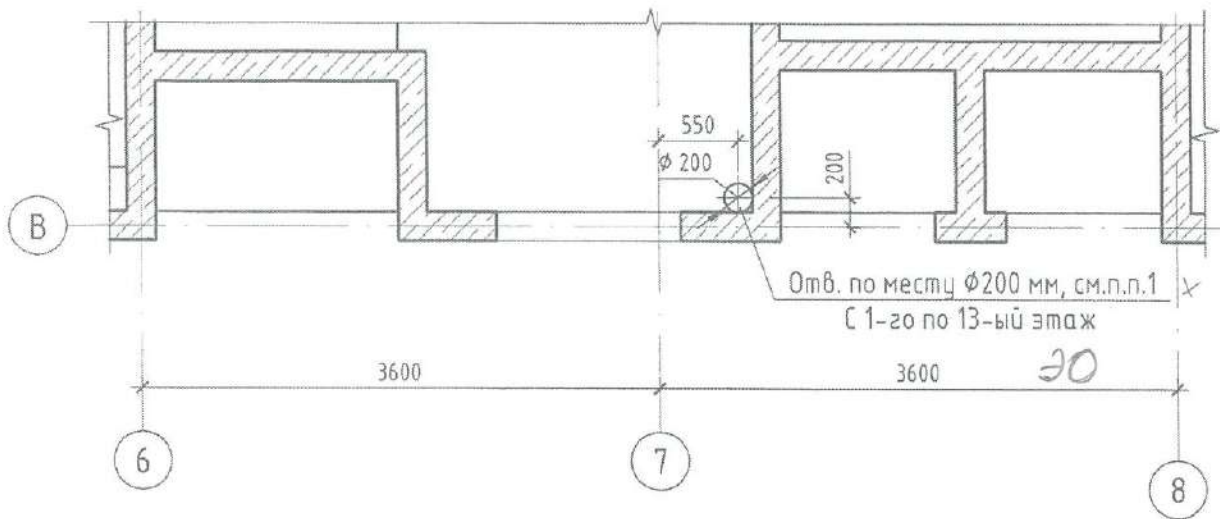


Схема расположения отверстия по месту в осях 6-7/В

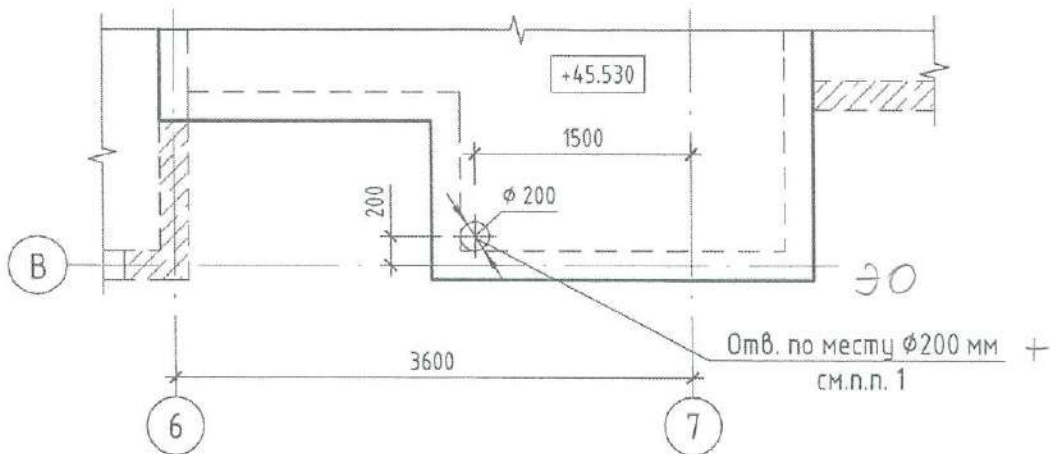


Сверление отверстия  $\phi 200$ .  
 $\phi 200$  в кол. 14 мес.

1. Отверстия по месту выполнить при помощи установки алмазного бурения.

Согласовано	
Взам. инв. №	
Подп. и дата	
Инв. № подл.	

					2025	6906-01 - КЖ.1		
13	-	Нов.	325-25	<i>[Signature]</i>	12.03	Кемеровская область - Кузбасс, Таштагольский район, пгт. Шерегеш, жилой район "Шория". Жилой дом №6 со встроенно-пристроенной подземной автостоянкой (I этап) Жилой дом №9 (II этап)		
Разработал	Портнов	<i>[Signature]</i>			12.01	Стадия	Лист	Листов
Проверил	Черепанов	<i>[Signature]</i>			12.01	Р	160	
Рук.гр.	Гаязов	<i>[Signature]</i>			12.03			
Гл. спец.	Захарова	<i>[Signature]</i>				000 ПИ "Кузбассгорпроект"		
Н.контр.	Криволапов	<i>[Signature]</i>			12.03			
Жилой дом №6 со встроенно-пристроенной подземной автостоянкой (I этап)								
Схема расположения отверстия по месту в осях 6-7/В, 7-8/В								



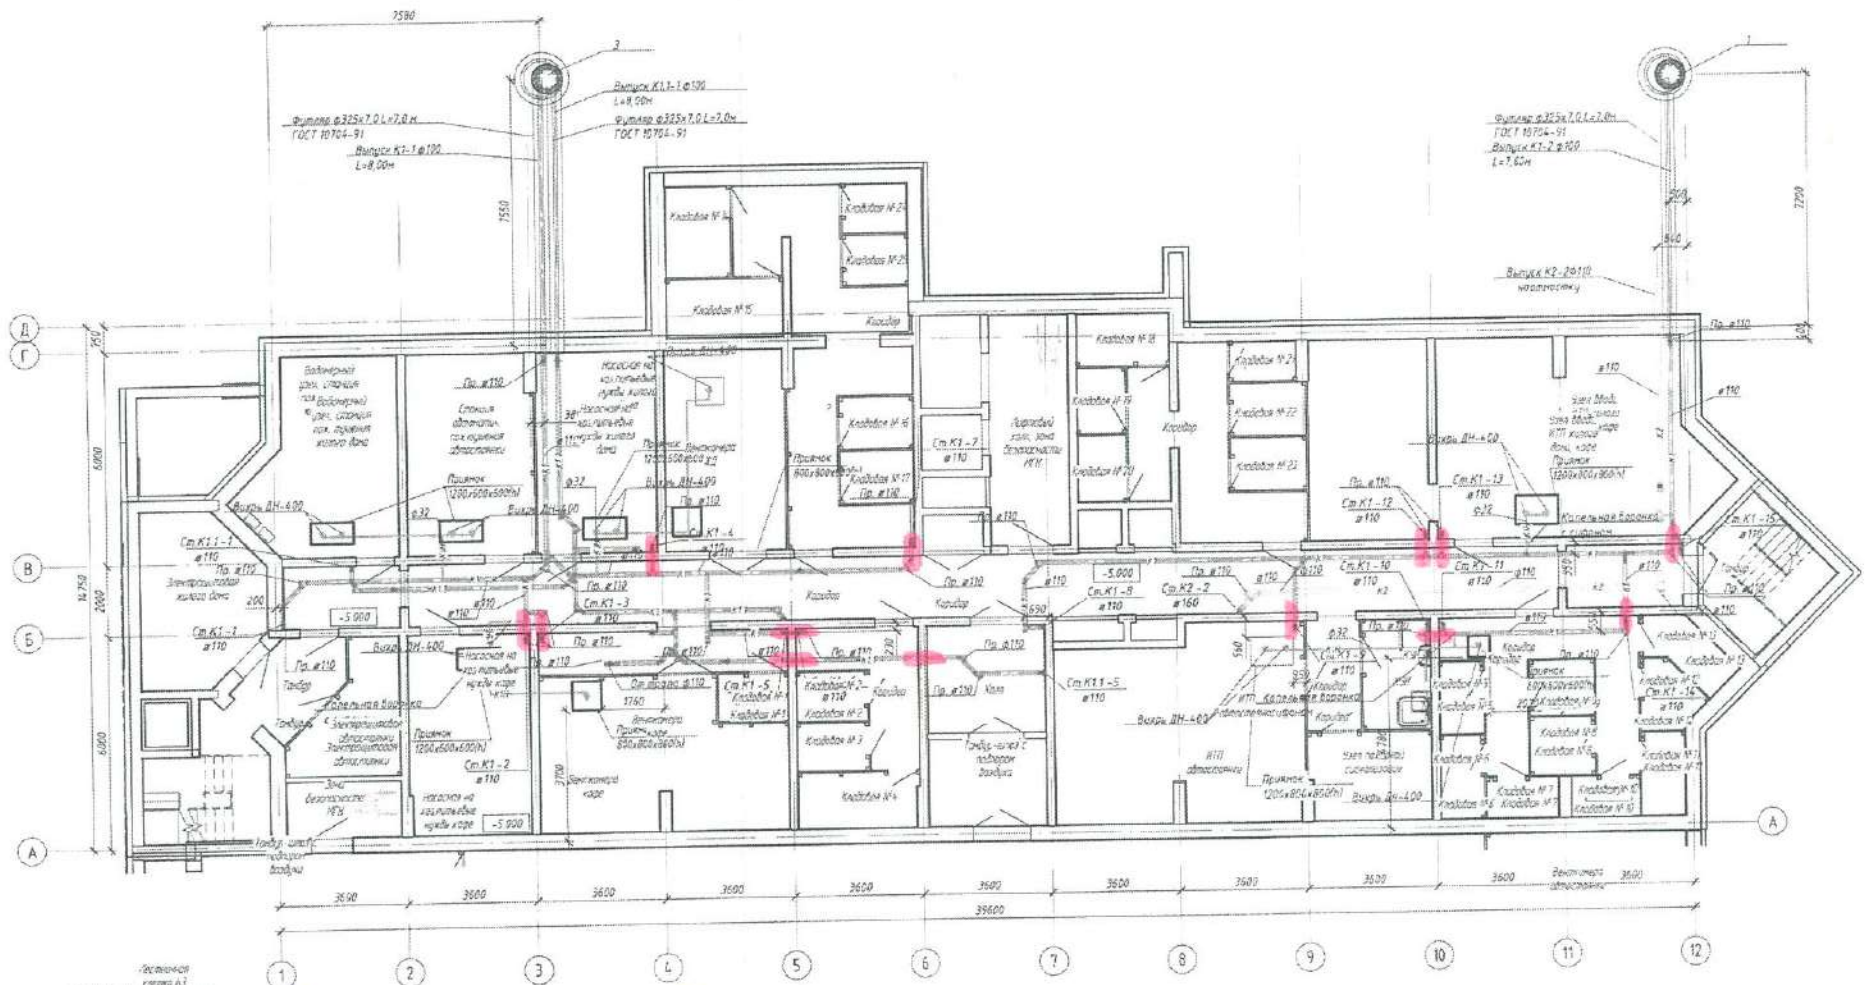

*Сверление отверстий под канализацию - подвал (горизонтально) ø 130 мм 8 ком. 13 шт*



6906-01-0K					




План 1 этажа. Отопление

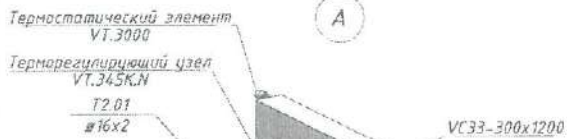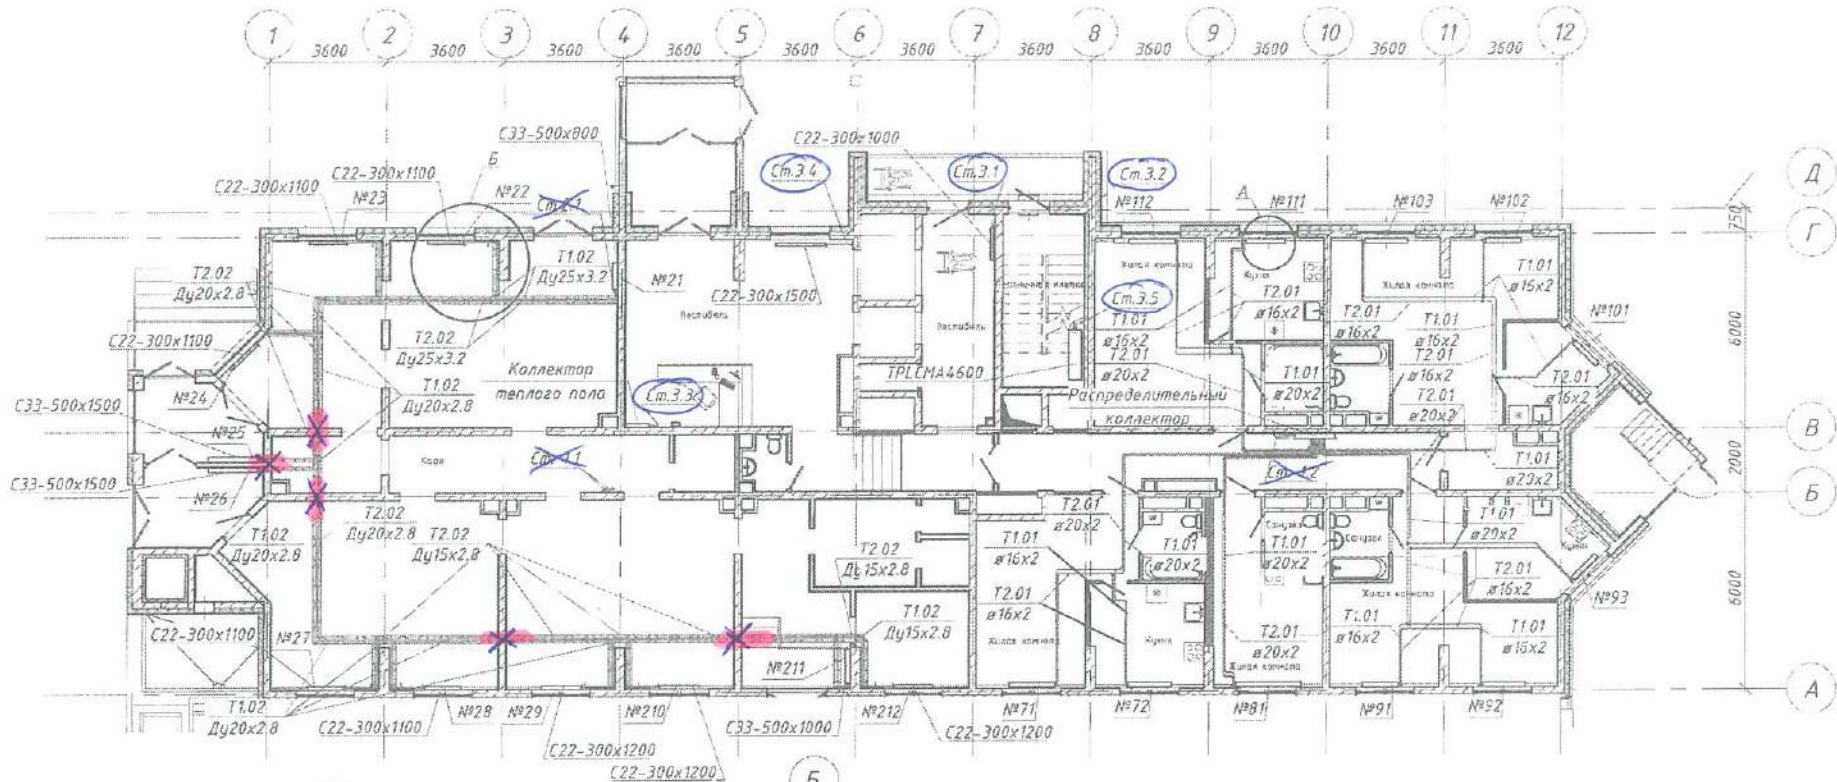

*Ст. 3.1*  
 ф60 нар.  
 кол. 10 шт.

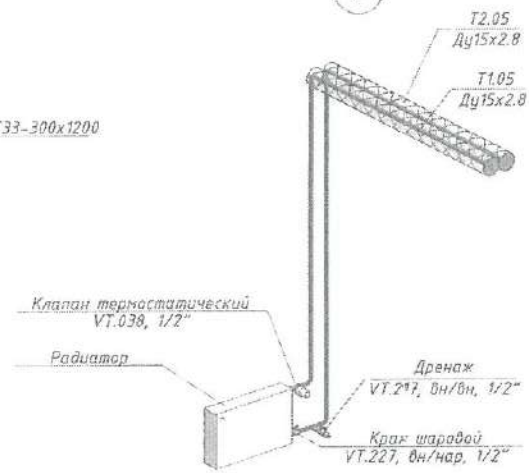

Примечание:  
 Система отопления 01 - горизонтальная, разводка системы в полу.  
 Система отопления 02 - двухтрубная с разводкой под потолком.

Примечание: Толщина изоляции для горизонтальной системы отопления 01 в многоквартирных коридорах = 9мм, в квартирах = 6мм.

				22.01.2026	6906-01-0В		
3	-	Зан	01-26	<i>Сиднев</i>	13.01.26	Кемеровская область - Кузбасс, Тагатагольский район, п.т. Шерегези, жилой район Шерегези-Град. Жилой дом №6 со встроенно-пристроенной подземной адмостаянкой (I этап). Жилой дом №9 (II этап).	
2	-	Зан	296-25	<i>Беглова</i>	10.03.25	Стация	Лист
1	-	Зан	1539-23	<i>Беглова</i>	29.12.23	Р	4
Изм.	Жол.уч.	Лист № док.	Подпись	Дата	Жилой дом №6 со встроенно-пристроенной подземной адмостаянкой (I этап)		
Разраб.	Петерс		<i>Петерс</i>		План 1 этажа. Отопление		
Пров.	Беглова				ООО ПИ "КУЗБАССПРОЕКТ"		
Рук. гр.	Беглова						

Инв. № подл.  
 Взам. инв. №  
 Подп. и дата  
 Инв. № подл.

